


Farbabhängige Plotstifttabelle
Bildschirmfarbe entspricht der Linienfarbe

Stiftfarbe	Linienstärke	Plotfarbe	Linientypen	Globaler Skalierfaktor 0.01
ROT	0.15	SCHWARZ	Continuous	ACAD_ISO02W100
GELB	0.20	SCHWARZ	---	ACAD_ISO10W100
GRUEN	0.25	SCHWARZ	---	Strichlinie 2
CYAN	0.35	SCHWARZ	---	
BLAU	0.40	SCHWARZ	---	
FARBE 11	0.25	ROT		
FARBE 180	0.25	BLAU		
FARBE 250	0.15	GRAU-DUNKEL		
FARBE 251	0.15	GRAU-MITTEL		
FARBE 252	0.15	GRAU-HELL		

- Zeichnungseinheit: 1 Meter**
- Legende**
- Hoehenvermessung**
- ⊕ +0.00 M - Bezugshoehe
 - ⊕ +0.555 (B/D) - Hoehenkote (Boden/Decke)
 - ⊗ Rh. 2.79 - absolute Raumhoehe
- Oeffnungsvermessung**
- Li-Mw - Lichte Mauerwerk
 - Li-ST - Lichte Staender
 - Li-BI-Rh - Lichte Blend-/Blockrahmen
 - Li-Bekl. - Lichte Bekleidung/Tuerfutter
- Installation**
- ⊕ - Hausanschluss-Strom/Wasser/Gas/Loeschwasser
 - Hzg, X/X/X/Rip./Pl. - Vorderkante-Heizkoerper-Laenge/Breite/Hoehe/Rippen-od. Plattenheizkoerper
- Linienarten**
- (grau) - Rekonstruktionsversuch
 - geklappter Bogen/Gewoelbe
 - konstruktives Stahlbauteil (Plotfarbe: Blau)
 - Kopfband/Strebe
 - Stahlbolzenachse (Plotfarbe: Blau)
 - diagonales Holz (Sparren/Strebe)-horizontal geschnitten
- Abkuerzungen allgemein**
- | | | |
|-----------------------------------|----------------------------|--------------------------|
| SP - Sparren | EI - Eiche | ST - Staender |
| ML - Mauerlatte | NH - Nadelholz | DB - Deckenbalken |
| BS - Balkenschuh | OL - Oberlicht | KB - Kerlbalken |
| UZ - Unterzug | KAE - Kaempfer | KFB - Kopfband |
| ZL - Zapfenloch | LUE - Zuluft/Abluft | PF - Pfette |
| VVG - Bauteil in Wiederverwendung | W - Wasserschaden | STR - Strebe |
| SI - Sicherungen | MA - Maueranker | ROE - Reinigungsoeffnung |
| AW - Abwasserrohr | WH - Wasserhahn-/anschluss | RK - Rolladenkasten |
| LSCH - Laegsschnitt | SCH A - Schnitt A-A | |
| QSCH - Querschnitt | A1 - Ansicht 1 | |

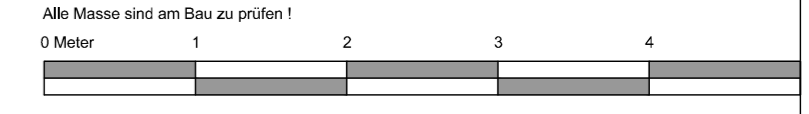

PROJEKT: Vorderreihe 23a, 23570 Travemuende

PLAN: 07/08 | **PLANINHALT:** Ansicht 02 | **PLANUNGSSTUFE:** BESTANDSPLAN

MASSSTAB: 1:50 | **PLANSTAND:** 13.07.2022 | **GENAUIGKEITSSTUFE:** II

ARCHITEKT/IN: Mißfeldt Kraß Architekten BDA

Roeckstrasse 11 | Tel: 0451 - 30 08 925
23568 Luebeck | Fax: 0451 - 30 08 924
Mail: info@missfeldtkrass.de

AUFMASS:

lorenz-aufmass.de | **Stefan Lorenz**

Funk: 0170-9671457 | Denkmalfpflege-Techniker
Tel: 0451-41106 | Dornbreite 198
Fax: 0451-4083551 | 23556 Luebeck
Internet: lorenz-aufmass.de
E-mail: info@lorenz-aufmass.de