


Farbabhängige Plotstiftabelle			Linientypen	
Bildschirmfarbe entspricht der Linienstärke			Globaler Skalierfaktor 0.01	
Stiftfarbe	Linienstärke	Plotfarbe	Linientyp	ACAD
ROT	0.15	SCHWARZ	-----	Continuous
GELB	0.20	SCHWARZ	-----	ACAD_ISO02W100
GRUEN	0.25	SCHWARZ	-----	ACAD_ISO10W100
CYAN	0.35	SCHWARZ	-----	Strichlinie 2
BLAU	0.40	SCHWARZ	-----	
FARBE 11	0.25	ROT	-----	
FARBE 180	0.25	BLAU	-----	
FARBE 250	0.15	GRAU-DUNKEL	-----	
FARBE 251	0.15	GRAU-MITTEL	-----	
FARBE 252	0.15	GRAU-HELL	-----	

Anmerkung:  
Die Grundrisse beinhalten Höhenangaben, relativ zu einer definierten Bezugshöhe (+/- 0.00 m). Die Informationen befinden sich auf dem Layer 20\_Hoehen. Gelbes Kreuz: Bodenhöhe/Rotes Kreuz: Deckenhöhe. Die ausgewiesenen Flächen sind auf dem Layer 18\_Flaechen-M/2 abgebildet.

Zeichnungseinheit: 1 Meter

**Legende**

- Hoehenvermessung**  
 +0.00 M - Bezugshöhe  
 +0.555 (B/D) - Höhenkote (Boden/Decke)  
 Rh.: 2.79 - absolute Raumhöhe
- Offnungsvermessung**  
 Li-Mw - Lichte Mauerwerk  
 Li-ST - Lichte Ständer  
 Li-BI-Rh - Lichte Blend-/Blockrahmen  
 Li-Bek. - Lichte Bekleidung/Tuerfutter
- Installation**  
 - Hausanschluss-Strom/Wasser/Gas/Loeschwasser  
 Hzg.XXX/Rip./Pl. - Vorderkante-Heizkörper-Laenge/Breite/Hoehel/Rippen-od. Plattenheizkoerper
- Linienarten**  
 (grau) - Rekonstruktionsversuch  
 - geklappter Bogen/Gewoelbe  
 - konstruktives Stahlbauteil (Plotfarbe: Blau)  
 - Kopfband/Strebe  
 - Stahlbolznachse (Plotfarbe: Blau)  
 - diagonales Holz (Sparren/Strebe)-horizontal geschnitten
- Abkuerzungen allgemein**
- |                                  |                         |                        |
|----------------------------------|-------------------------|------------------------|
| SP -Sparren                      | EI -Eiche               | ST -Ständer            |
| ML -Mauerlatte                   | NH -Nadelholz           | DB -Deckenbalken       |
| BS -Balkenschuh                  | OL -Oberlicht           | KB -Kehlbalken         |
| UZ -Unterzug                     | KAE -Kaempfer           | KFB -Kopfband          |
| ZL -Zapfenloch                   | LUE -Zuluft/Abluft      | PF -Pflote             |
| WVG -Bauteil in Wiederverwendung | W -Wasserschaden        | STR -Strebe            |
| SI -Sicherungen                  | MA -Maueranker          | ROE -Reinigungsöffnung |
| AW -Abwasserrohr                 | WH -Wasserhahn-Anschluß | RK -Rollladenkasten    |
| LSCH -Laegschnitt                | SCH A-Schnitt A-A       |                        |
| QSCH -Querschnitt                | A1 -Ansicht 1           |                        |

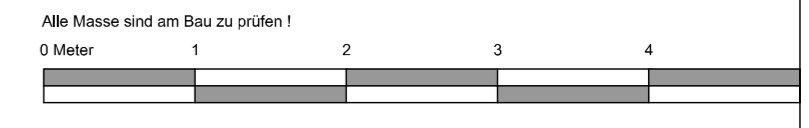

PROJEKT: Vorderreihe 23a, 23570 Travemuende

PLAN: 01/08 | PLANINHALT: Grundriss KG | PLANUNGSSTUFE: BESTANDSPLAN

MASSSTAB: 1:50 | PLANSTAND: 11.07.2022 | GENAUIGKEITSSTUFE: II

ARCHITEKTIN: Mißfeldt Kraß Architekten BDA

Roeckstrasse 11 | Tel: 0451 - 30 08 925  
 23568 Luebeck | Fax: 0451 - 30 08 924  
 Mail: info@missfeldtkrass.de

AUFMASS: **lorenz-aufmass.de** | **Stefan Lorenz**

Funk: 0170-9671457 | Denkmalpflege-Techniker  
 Tel: 0451-41106 | Dornbreite 198  
 Fax: 0451-4083551 | 23556 Luebeck  
 Internet: lorenz-aufmass.de  
 E-mail: info@lorenz-aufmass.de

