


Farbabhängige Plotstifttabelle
Bildschirmfarbe entspricht der Linienstärke

Stiftfarbe	Linienstärke	Plotfarbe
ROT	0.15	SCHWARZ
GELB	0.20	SCHWARZ
GRUEN	0.25	SCHWARZ
CYAN	0.35	SCHWARZ
BLAU	0.40	SCHWARZ
FARBE 11	0.25	ROT
FARBE 180	0.25	BLAU
FARBE 250	0.15	GRAU-DUNKEL
FARBE 251	0.15	GRAU-MITTEL
FARBE 252	0.15	GRAU-HELL

Linientypen
Globaler Skalierfaktor 0.01

Linientyp	Globaler Skalierfaktor
Continuous	0.01
ACAD_ISO02W100	0.01
ACAD_ISO10W100	0.01
Strichlinie 2	0.01

- Zeichnungseinheit: 1 Meter**
- Legende**
- Hoehenvermessung**
- ⊕ +0.00 M - Bezugshoehe
 - ⊕ +0.555 (B/D) - Hoehenkote (Boden/Decke)
 - ⊗ Rh. 2.79 - absolute Raumhoehe
- Oeffnungsvermessung**
- Li-Mw - Lichte Mauerwerk
 - Li-ST - Lichte Staender
 - Li-BI-Rh - Lichte Blend-/Blockrahmen
 - Li-Bekl. - Lichte Bekleidung/Tuerfutter
- Installation**
- ⊕ - Hausanschluss-Strom/Wasser/Gas/Loeschwasser
 - Hzg, X/X/Rip./Pl. - Vorderkante-Heizkoerper-Laenge/Breite/Hoehe/Rippen-od. Plattenheizkoerper
- Linienarten**
- (grau) - Rekonstruktionsversuch
 - geklappter Bogen/Gewoelbe
 - konstruktives Stahlbauteil (Plotfarbe: Blau)
 - Kopfband/Strebe
 - Stahlbolzenachse (Plotfarbe: Blau)
 - diagonales Holz (Sparren/Strebe)-horizontal geschnitten
- Abkuerzungen allgemein**
- | | | | | | |
|------|------------------------------|-------|------------------------|-----|---------------------|
| SP | -Sparren | EI | -Eiche | ST | -Staender |
| ML | -Mauerlatte | NH | -Nadelholz | DB | -Deckenbalken |
| BS | -Balkenschuh | OL | -Oberlicht | KB | -Kerlbalken |
| UZ | -Unterzug | KAE | -Kaempfer | KFB | -Kopfband |
| ZL | -Zapfenloch | LUE | -Zuluft/Abluft | PF | -Pfette |
| VVG | -Bauteil in Wiederverwendung | W | -Wasserschaden | STR | -Strebe |
| SI | -Sicherungen | MA | -Maueranker | ROE | -Reinigungsoeffnung |
| AW | -Abwasserrohr | WH | -Wasserhahn-/anschluss | RK | -Rolladenkasten |
| LSCH | -Laegsschnitt | SCH A | -Schnitt A-A | | |
| QSCH | -Querschnitt | A1 | -Ansicht 1 | | |

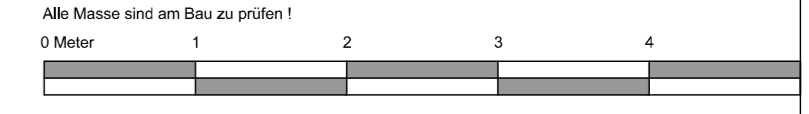

PROJEKT: Vorderreihe 23a, 23570 Travemuende

PLAN: 05/08 **PLANINHALT:** Querschnitt B-B **PLANUNGSSTUFE:** BESTANDSPLAN

MASSTAB: 1:50 **PLANSTAND:** 13.07.2022 **GENAUIGKEITSSTUFE:** II

ARCHITEKT/IN: Mißfeldt Kraß Architekten BDA

Roeckstrasse 11 Tel: 0451 - 30 08 925
23568 Luebeck Fax: 0451 - 30 08 924
Mail: info@missfeldtkrass.de

AUFMASS:

lorenz-aufmass.de **Stefan Lorenz**

Funk: 0170-9671457 Denkmalpflege-Techniker
Tel: 0451-41106 Dornbreite 198
Fax: 0451-4083551 23556 Luebeck
Internet: lorenz-aufmass.de
E-mail: info@lorenz-aufmass.de